住所　　可児市広見111丁目111番地
転用者氏名　　山田　二郎　　印

① 配置図

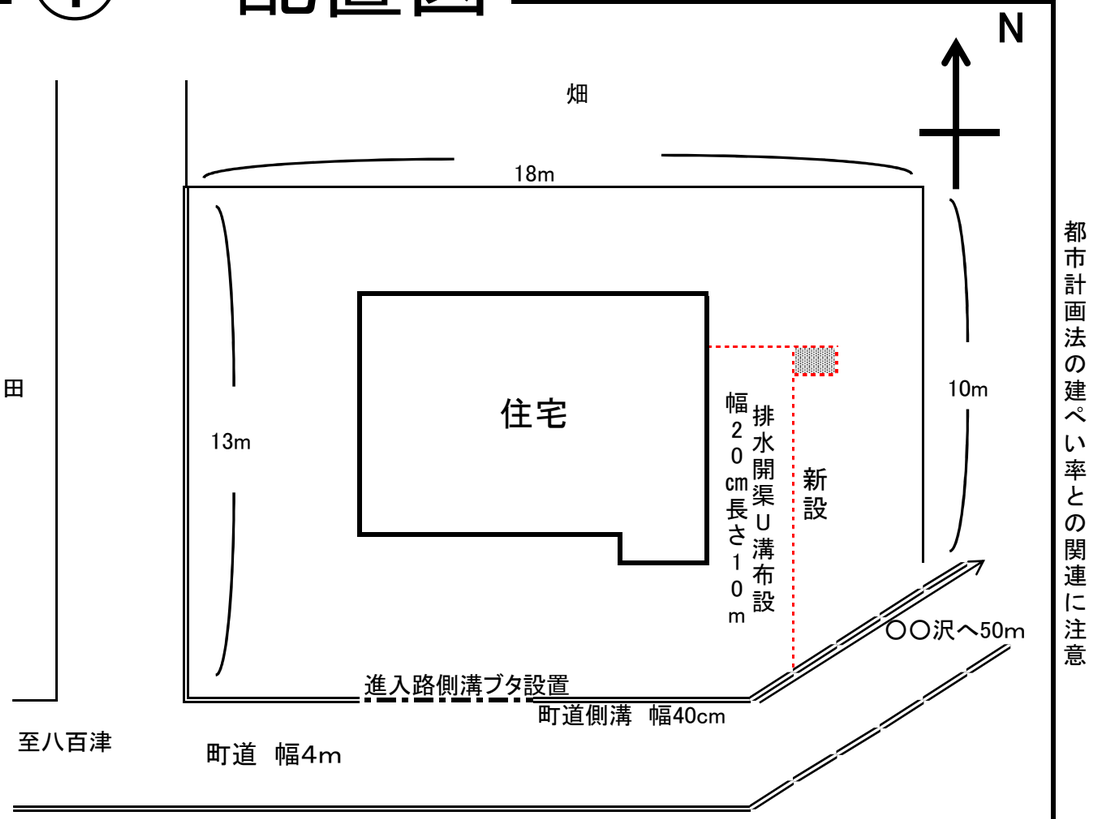

赤点線は新設分　◎　排水経路　　新設U溝　～　　町道　　～

（注）　道路の新設位置・排水路は開渠・暗渠の別　寸法、延長等記入のこと。

② 土地造成後の断面図

（注）　土羽打ち・石積の別及び高さ等具体的に記入のこと

③ 平面図

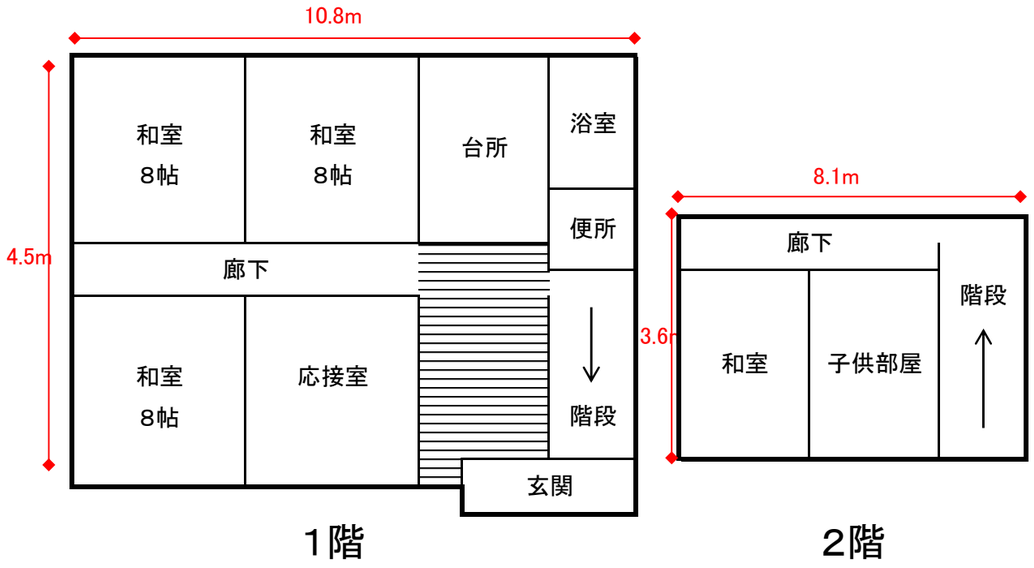

（注）　縮尺は適宜で結構ですが、主要寸法を赤字で表示のこと。

その他

公道との接続関係	国道　・　県道　・　(町道)　法定外道路に接続　・　公道に不接続
土地所有者の農地取得関係	取得後3年以内　・　(取得後3年経過)
農業公共投資関係	有　　・　(無)
排　水　関　係	既設　（土地改良事業によるもの　・　公共用）　・　(新設) ◎　農業用水路への汚水の排水は認められない。